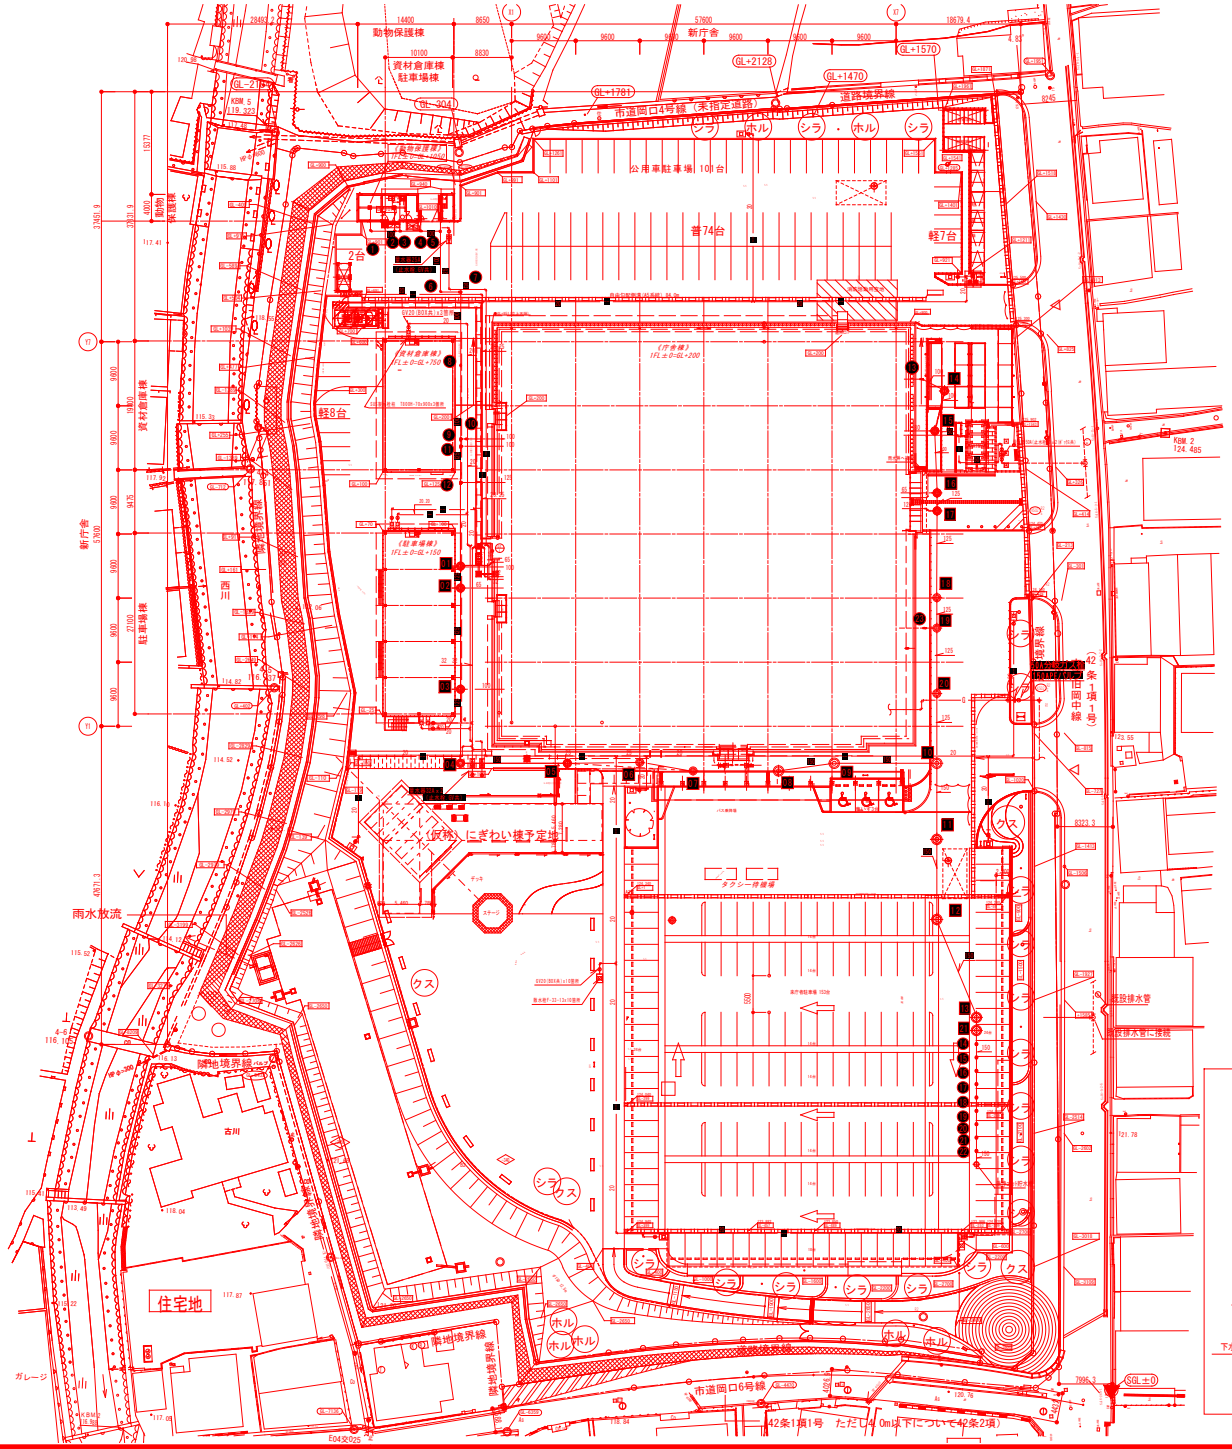

人孔表

番号	名称	内径	底部	底部	蓋種類	蓋仕様	内径	蓋	蓋	備考
01	クレート桝 SC-2	90	1100	1200	可搬式	可搬式T-600	φ100	300	150	
02	クレート桝 SC-2	90	1160	1260	可搬式	可搬式T-600	φ100	300	150	
03	クレート桝 SC-2	90	1830	1930	可搬式	可搬式T-600	φ100	300	150	
04	クレート桝 SC-2	110	1930	2030	可搬式		φ100	300	150	
05	クレート桝 SC-2	110	2410	2510	可搬式		φ100	300	150	
06	クレート桝 SC-2	110	2220	2320	可搬式		φ100	300	150	
07	クレート桝 SC-2	110	2380	2480	可搬式		φ100	300	150	
08	クレート桝 SC-2	110	2550	2650	可搬式		φ100	300	150	
09	クレート桝 SC-2	90	2460	2560	可搬式		φ100	300	150	ドロップ桝
10	クレート桝 SC-2	90	2770	2870	可搬式		φ100	300	150	
11	クレート桝 SC-2	90	2960	3060	可搬式T-600		φ100	300	150	
12	クレート桝 SC-2	90	3310	3410	可搬式T-600		φ100	300	150	ドロップ桝
13	クレート桝 SC-2	120	4130	4250	可搬式T-600		φ100	300	150	連絡桝
14	クレート桝 SC-2	300	1100	1350	可搬式		φ100	300	150	
15	クレート桝 SC-2	150	1110	1270	可搬式T-600		φ100	300	150	
16	クレート桝 SC-2	150	1880	2040	可搬式		φ100	300	150	ドロップ桝
17	クレート桝 SC-2	150	1960	2080	可搬式		φ100	300	150	
18	クレート桝 SC-2	150	2010	2170	可搬式		φ100	300	150	
19	クレート桝 SC-2	150	2110	2270	可搬式		φ100	300	150	
20	クレート桝 SC-2	150	2220	2380	可搬式		φ100	300	150	
21	クレート桝 SC-2	150	4410	4560	可搬式T-600		φ100	300	150	ドロップ桝

内径表

01	L-90L右 100×200	90	1100	1200	可搬式	可搬式T-600	φ100	300	150	
02	L-90L右 100×200	90	1140	1240	可搬式	可搬式T-600	φ100	300	150	
03	L-90L右 100×200	90	1160	1260	可搬式	可搬式T-600	φ100	300	150	
04	L-90L右 100×200	90	1200	1300	可搬式	可搬式T-600	φ100	300	150	
05	L-90L右 100×200	90	1240	1340	可搬式	可搬式T-600	φ100	300	150	
06	L-90L右 100×200	90	1340	940	可搬式	可搬式T-600	φ100	300	150	
07	M-DR100S×100×300	90	1100	1300	可搬式	可搬式T-600	φ100	300	150	ドロップ桝
08	T-S1 100×300	140	1110	1350	可搬式	可搬式T-600	φ100	300	150	
09	L-90L右 125×300	180	1310	1460	可搬式	可搬式T-600	φ100	300	150	
10	L-DUK 100×100P×300	150	1120	1420	可搬式	可搬式T-600	φ100	300	150	
11	L-90L右 125×300	180	1360	1510	可搬式	可搬式T-600	φ100	300	150	
12	L-90L右 125×300	180	1380	1540	可搬式	可搬式T-600	φ100	300	150	
13	L-DUK 100×100P×300	140	1100	1400	可搬式	可搬式T-600	φ100	300	150	
14	小口径塩ビ桝 ST 150	-380	-1570	-1190	可搬式		φ100	300	150	
15	小口径塩ビ桝 ST 150	-380	-1530	-1150	可搬式	可搬式T-600	φ100	300	150	
16	小口径塩ビ桝 ST 150	-470	-1490	-1020	可搬式	可搬式T-600	φ100	300	150	
17	小口径塩ビ桝 ST 150	-470	-1450	-980	可搬式	可搬式T-600	φ100	300	150	
18	小口径塩ビ桝 ST 150	-470	-1410	-940	可搬式	可搬式T-600	φ100	300	150	
19	小口径塩ビ桝 ST 150	-550	-1370	-820	可搬式	可搬式T-600	φ100	300	150	
20	小口径塩ビ桝 ST 150	-550	-1330	-780	可搬式	可搬式T-600	φ100	300	150	
21	小口径塩ビ桝 ST 150	-550	-1290	-740	可搬式	可搬式T-600	φ100	300	150	
22	小口径塩ビ桝 ST 150	-550	-1250	-700	可搬式	可搬式T-600	φ100	300	150	
23	L-DUK 100×100P×300	150	2100	2300	可搬式					

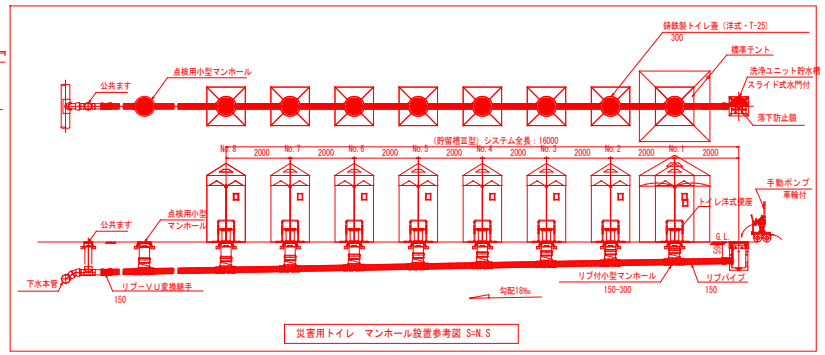

災害用トイレ　マンホール設置参考図 S=N.S

竣工図	確認	株式会社久米設計　監理総括者 木下 卓哉	訂正	KUME SEKKEI 株式会社 久米設計	日付 2021年 7月30日	設備設計一級建築士 建築士証交付番号 第2814号 山田 大祐	一級建築士 登録番号 第183914号 竹田 芳之
		株式会社久米設計　監理担当者 山本 康博			PM 竹田 芳之　担当 小牧 実敦		
竣工 2021年 7月30日	作成	村本・キタムラ特定建設工事共同企業体 現場代理人 井口 悟			担当 山田 大祐		

件名	五條市新庁舎（国・県・市集約型）建設建築工事	図面番号	0161143
図面名	給排水衛生設備　配置図	縮尺	A1版 1:400　A3版 1:800
図面番号	P-05		